
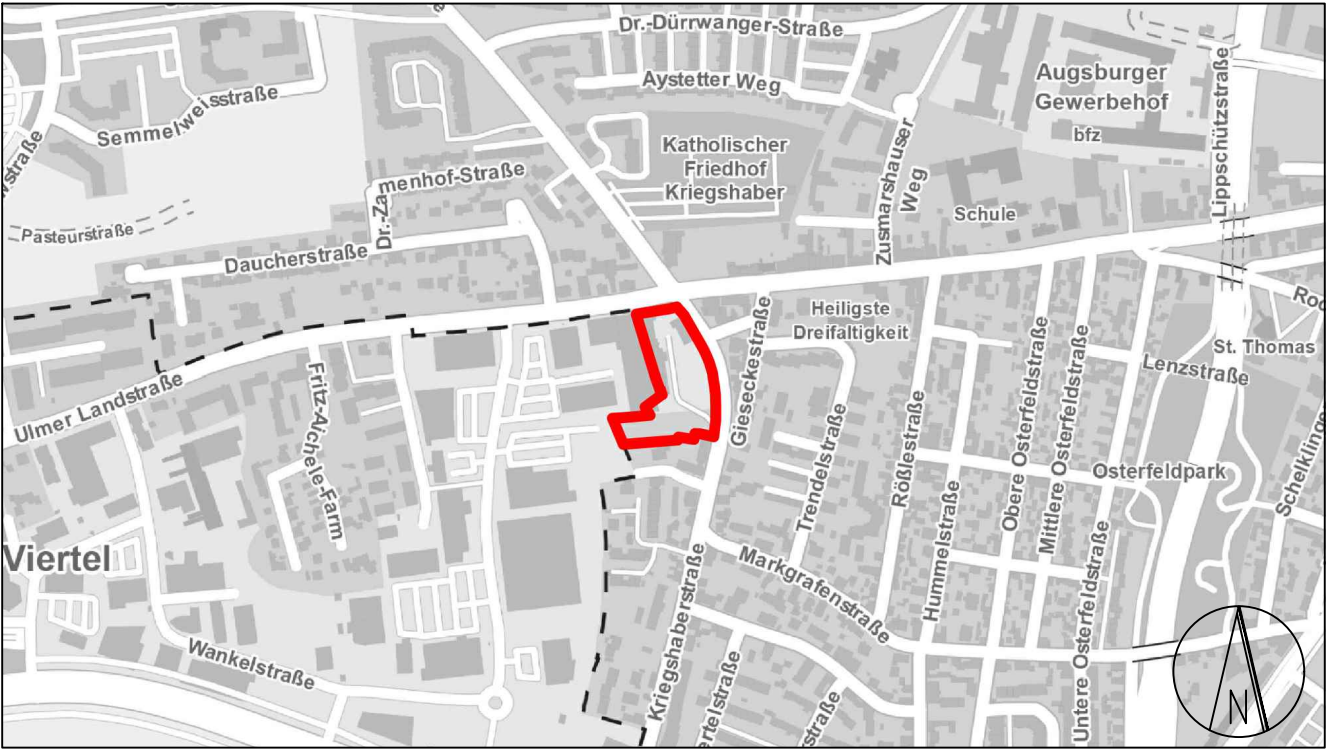



A.1 Bestandsplan
im Maßstab 1:10.000 zuletzt geändert 29.05.2026

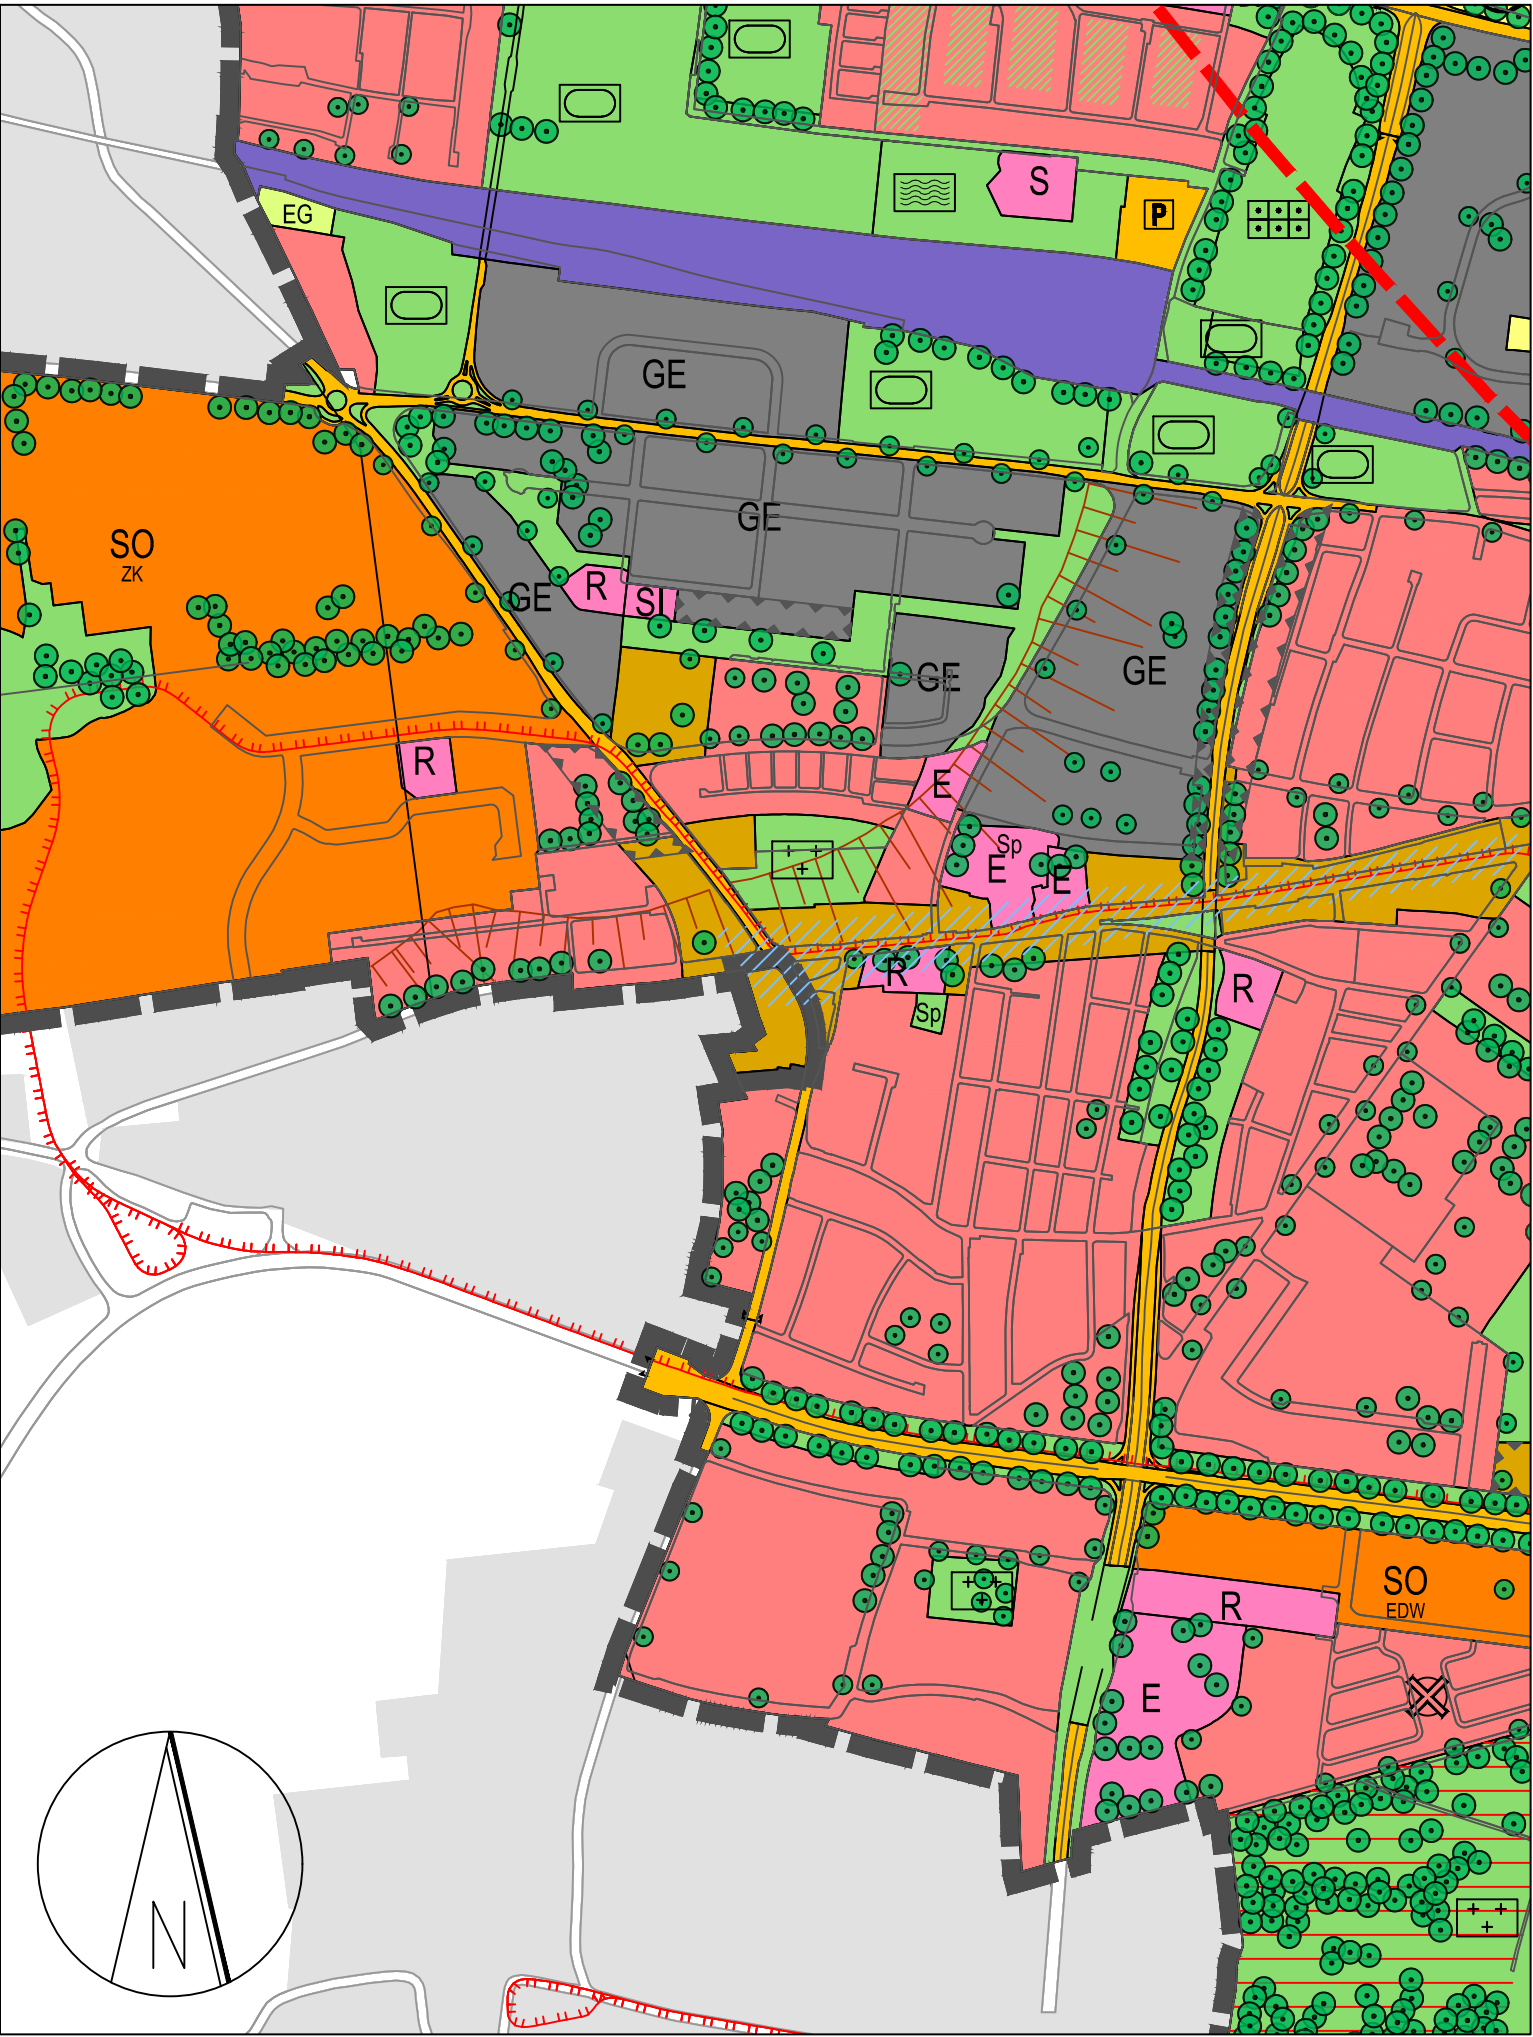

Kartengrundlage: © Geodatenamt Augsburg

Übersichtsplan maßstabsfrei

A.2 Änderungsplan
im Maßstab 1:10.000 in der Fassung vom 19.06.2026

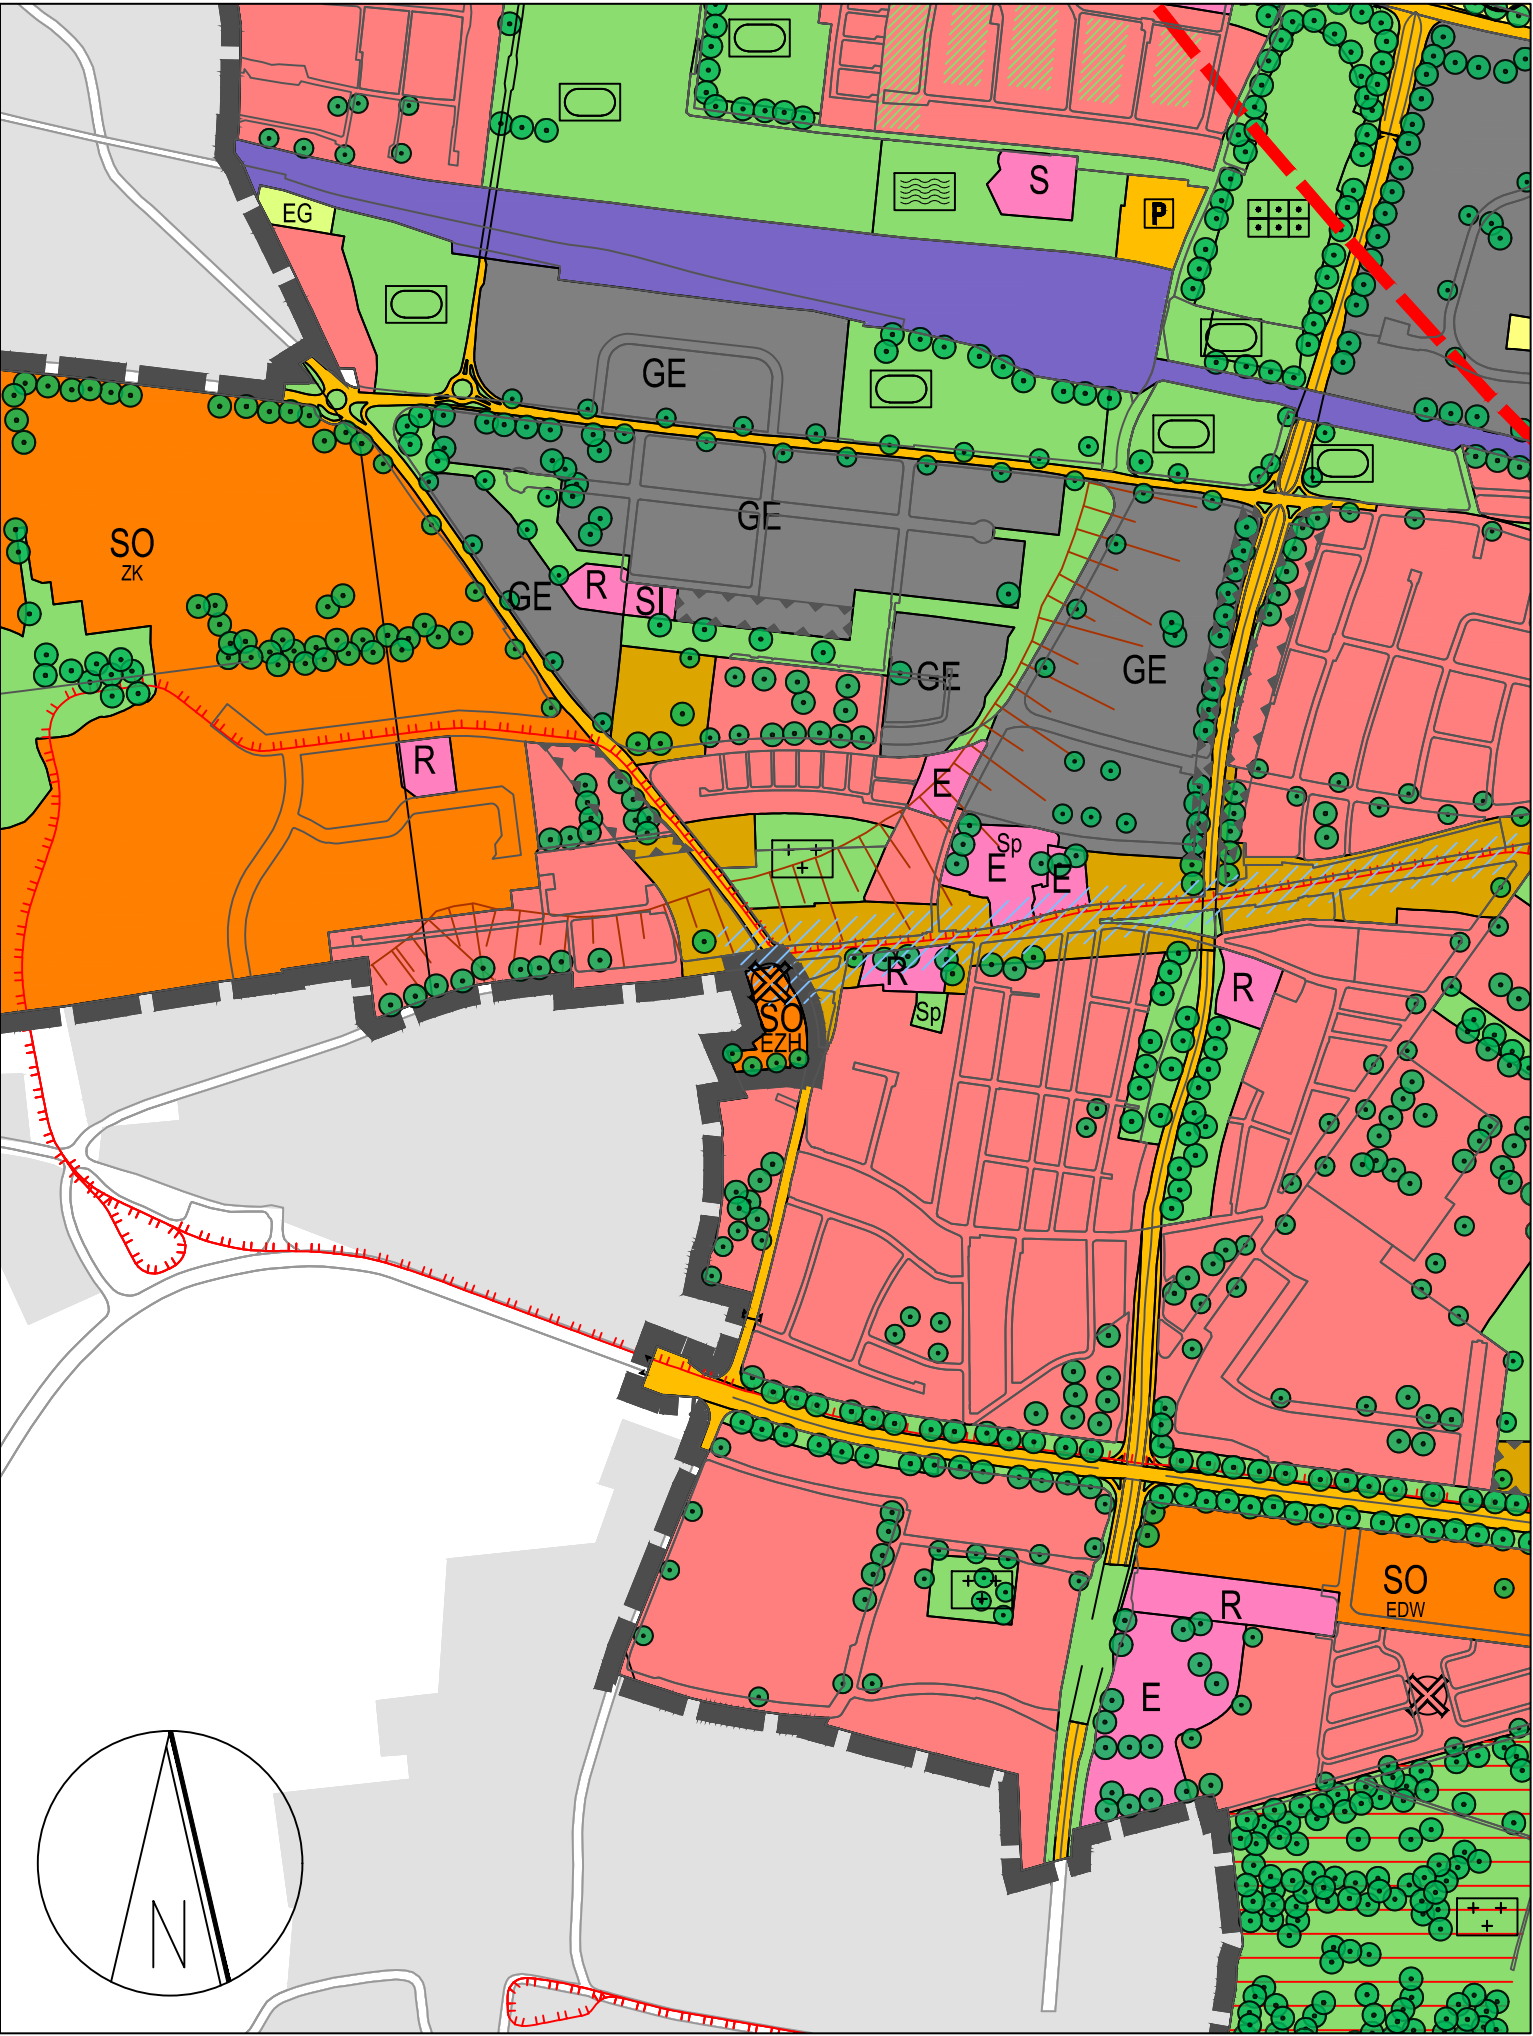

ENTWURF

Änderung (1995-2008)

**Flächennutzungsplan
mit integrierter Landschaftsplanung**

für den Bereich „Südwestlich der Kreuzung Ulmer Straße / Kriegshaberstraße“ im Planungsraum Kriegshaber

A. Planzeichnungen

Für die Planung:
Referat für Stadtentwicklung,
Planen und Bauen

Stadtplanungsamt

Planungsbüro

Steffen Kercher
Berufsmäßiges Stadtratsmitglied

Ulf Gnauert-Jende
Amtsleiter

Arnold Consult AG

Ausfertigung

Stadt Augsburg
Augsburg, den

Dr. Florian Freund
Oberbürgermeister



Rechtswirksamkeit seit: